

gehört zu
Planänderung
Nr. 2

Planänderung Nr. 3

Planänderung Nr. 6

Planänderung Nr. 4

gehört zu Planänderung Nr. 6

Planänderung Nr. 5

Regierungsbezirk Unterfranken
Landkreis Kitzingen
Gemeinde Geiselwind
Gemarkung Wasserberndorf

6229 622 (BW 333a)
~~6229 592~~
Überführung der Kreisstraße KT 50
Neubau
Bau-km 333+097,750
KRW = 100 gon LW = 9,60 m
BzG = 37,70 m LH = 4,70 m
Eurocode 1, Teil 2

6229 623 (BW 333b)
~~6229 593~~
Überführung Lohmühlbach
Neubau
Bau-km 333+246,000
KRW = 100 gon LW = 2,60 m
BzG = 81,20 m LH = 2,30 m
Eurocode 1, Teil 2

6229 624 (BW 334a)
~~6229 594~~
Überführung der GVS
Wasserberndorf - Sittenberg
Neubau
Bau-km 334+007,800
KRW = 100 gon LW = 52,20 m
BzG = 10,10 m LH = 4,70 m
Eurocode 1, Teil 2

LA 01L
Lärmschutzwall
Bau-km 333+120 - 333+500
L = 380 m
H₁₀₀ = 3 m ü. Gradiente

LA 02L
Lärmschutzwall
Bau-km 333+500 - 333+700
L = 200 m
H₁₀₀ = 4 m ü. Gradiente

LA 03L
Lärmschutzwall
Bau-km 333+700 - 333+850
L = 150 m
H₁₀₀ = 5 m ü. Gradiente

LA 04L
Lärmschutzwall
Bau-km 333+850 - 334+900
L = 1050 m
H₁₀₀ = 6 m ü. Gradiente

Durchlass DN 800
Neubau
Bau-km 333+680
KRW = 100 gon
Länge = 82,98 m

Zeichenerklärung


Grunderwerb

- Erwerbsgrenze (Bundesstraßenverwaltung)
- Erwerbsgrenze für andere Baustraßen
- Grenze vorübergehend in Anspruch zu nehmender Fläche zu erwerbende Fläche (Bundesstraßenverwaltung)
- zu erwerbende Fläche (Bundesstraßenverwaltung)
- für andere Baustraßen zu erwerbende Fläche vorübergehend in Anspruch zu nehmende Fläche

213.10	157
A	24 m ²
C	- m ²
V	119 m ²
W	- m ²

116

Umgebungsgrenze der Planänderung

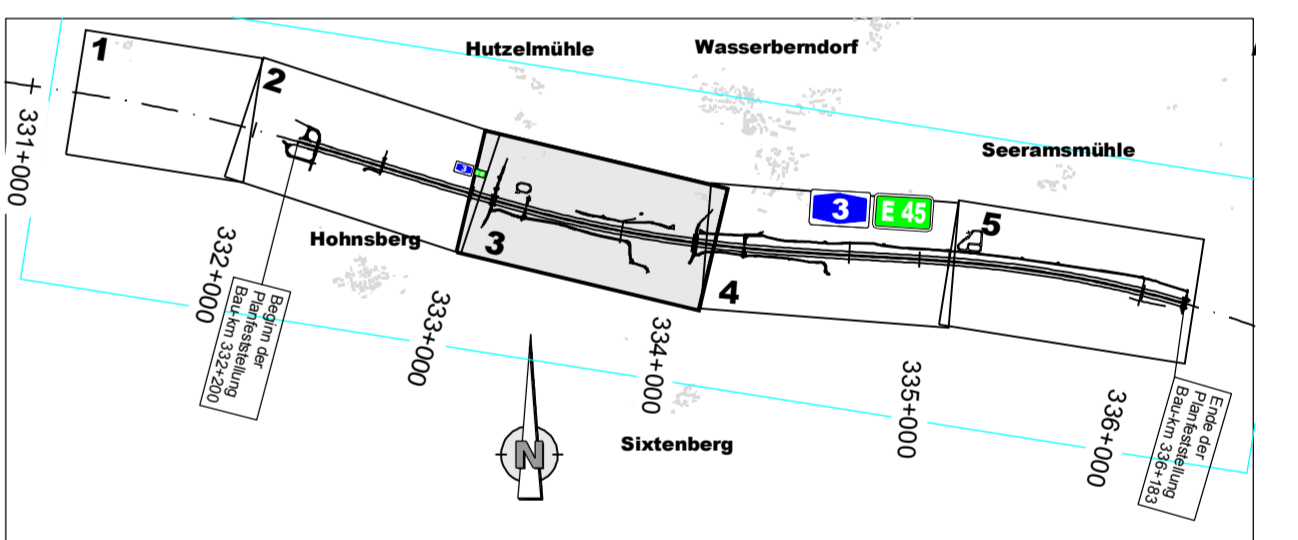

Autobahndirektion Nordbayern

Fleischhofstraße 55
90402 Nürnberg

Tel.: 09114821-01, Fax: 09114821-456, E-Mail: poststelle@abdn.bayern.de

bearbeitet	Gz: HAP/NB	Datum	01/2017
gezeichnet	Gz: HAP/NB	Datum	01/2017
geprüft	Gz:	Datum	
PSP-Nr.:	Gz:	Datum	
Projekt:	Gz:	Datum	

PLANFESTSTELLUNG

Straßenbauverwaltung Freistaat Bayern

Autobahndirektion Nordbayern

Unterlage / Blatt-Nr.: 14.1 / 3
Grunderwerbsplan

Straße / Abschn.-Nr. / Station:
PROJ.-Nr.:

Bau-km 333+000 -
Bau-km 334+050
Maßstab: 1:1000

BAB A 3 Frankfurt - Nürnberg
östl. AS Geiselwind - Aschbach

6-stufiger Ausbau
von Bau-km 332+200 bis Bau-km 336+183

Aufgestellt:
Autobahndirektion Nordbayern,
Nürnberg, den 25.01.2017

Reg. Baudirektor

© Bayerische Vermessungsverwaltung, Geobasisdaten
(Darstellung der Zukunft als Eigentumswert nicht geeignet)
© Bayerische Landesamt für Umwelt, www.lfu.bayern.de