



**K1 Gesamte Baustrecke**  
 Versiegelung von Böden  
 ca. 4.503 qm

**K2 Mil 4 gesamte Baustrecke**  
 Überbauung von Streuobstbereichen  
 ca. 1.460 qm

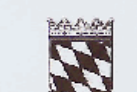
**K3 Rampe K1**  
 Bau-km 0+320 bis 0+450  
 Überbauung eines  
 Feldheckenabschnittes ca. 1.160 qm

**K4 Gesamte Baustrecke**  
 Vorübergehende Beeinträchtigung  
 des Landschaftsbildes durch  
 Entfernung der Vegetationsschicht  
 auf allen umgestalteten Flächen  
 ca. 38.753 qm

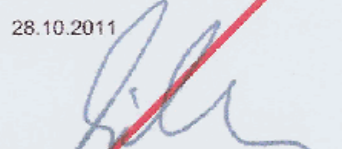
**K5 Südostquadrant**  
 Überbauung von Felhecken  
 und Initialgebüsch  
 für Baustellenumfahrung  
 ca. 1.270 qm

**Wird ersetzt durch  
 Deckplan 12.2.1 T1 vom 30.04.2013**

Nr.	Art der Änderung	Datum	Name

Freistaat Bayern Staatliches Bauamt Aschaffenburg <small>Corinthienstraße 1, 98739 Aschaffenburg, Tel. 09821/288-1, Fax 09821/550-233, E-Mail: poststelle@sta-baam.bayern.de</small>		Unterlage 12.2.1
Planfeststellung <b>B 469 / St 2310 / St 2441</b> <b>Umbau der</b> <b>Anschlussstelle</b> <b>Kleinheubach</b> B 469 Abschnitt 440 Station 3,257 - 4,235 B 469 Abschnitt 460 Station 0,000 - 0,502 St 2310 Abschnitt 100 Station 0,000 - 0,187 St 2441 Abschnitt 100 Station 0,000 - 0,163 Kr Mil 4 Abschnitt 100 Station 2,224 - 2,975		Blatt Nr. Datum Zeichen
bearbeitet gezeichnet geprüft	28.10.2011 28.10.2011 28.10.2011	Fischer J. Hofmann G. Brandt
Landschaftspflegerischer Bestands- und Konfliktplan		Maßstab 1:2.500

Aufgestellt:  
 Aschaffenburg, den 28.10.2011  
 Staatliches Bauamt

  
 Biller, Leitender Baudirektor